


凡例
 青字⇒中止項目
 赤字⇒追加、移設項目

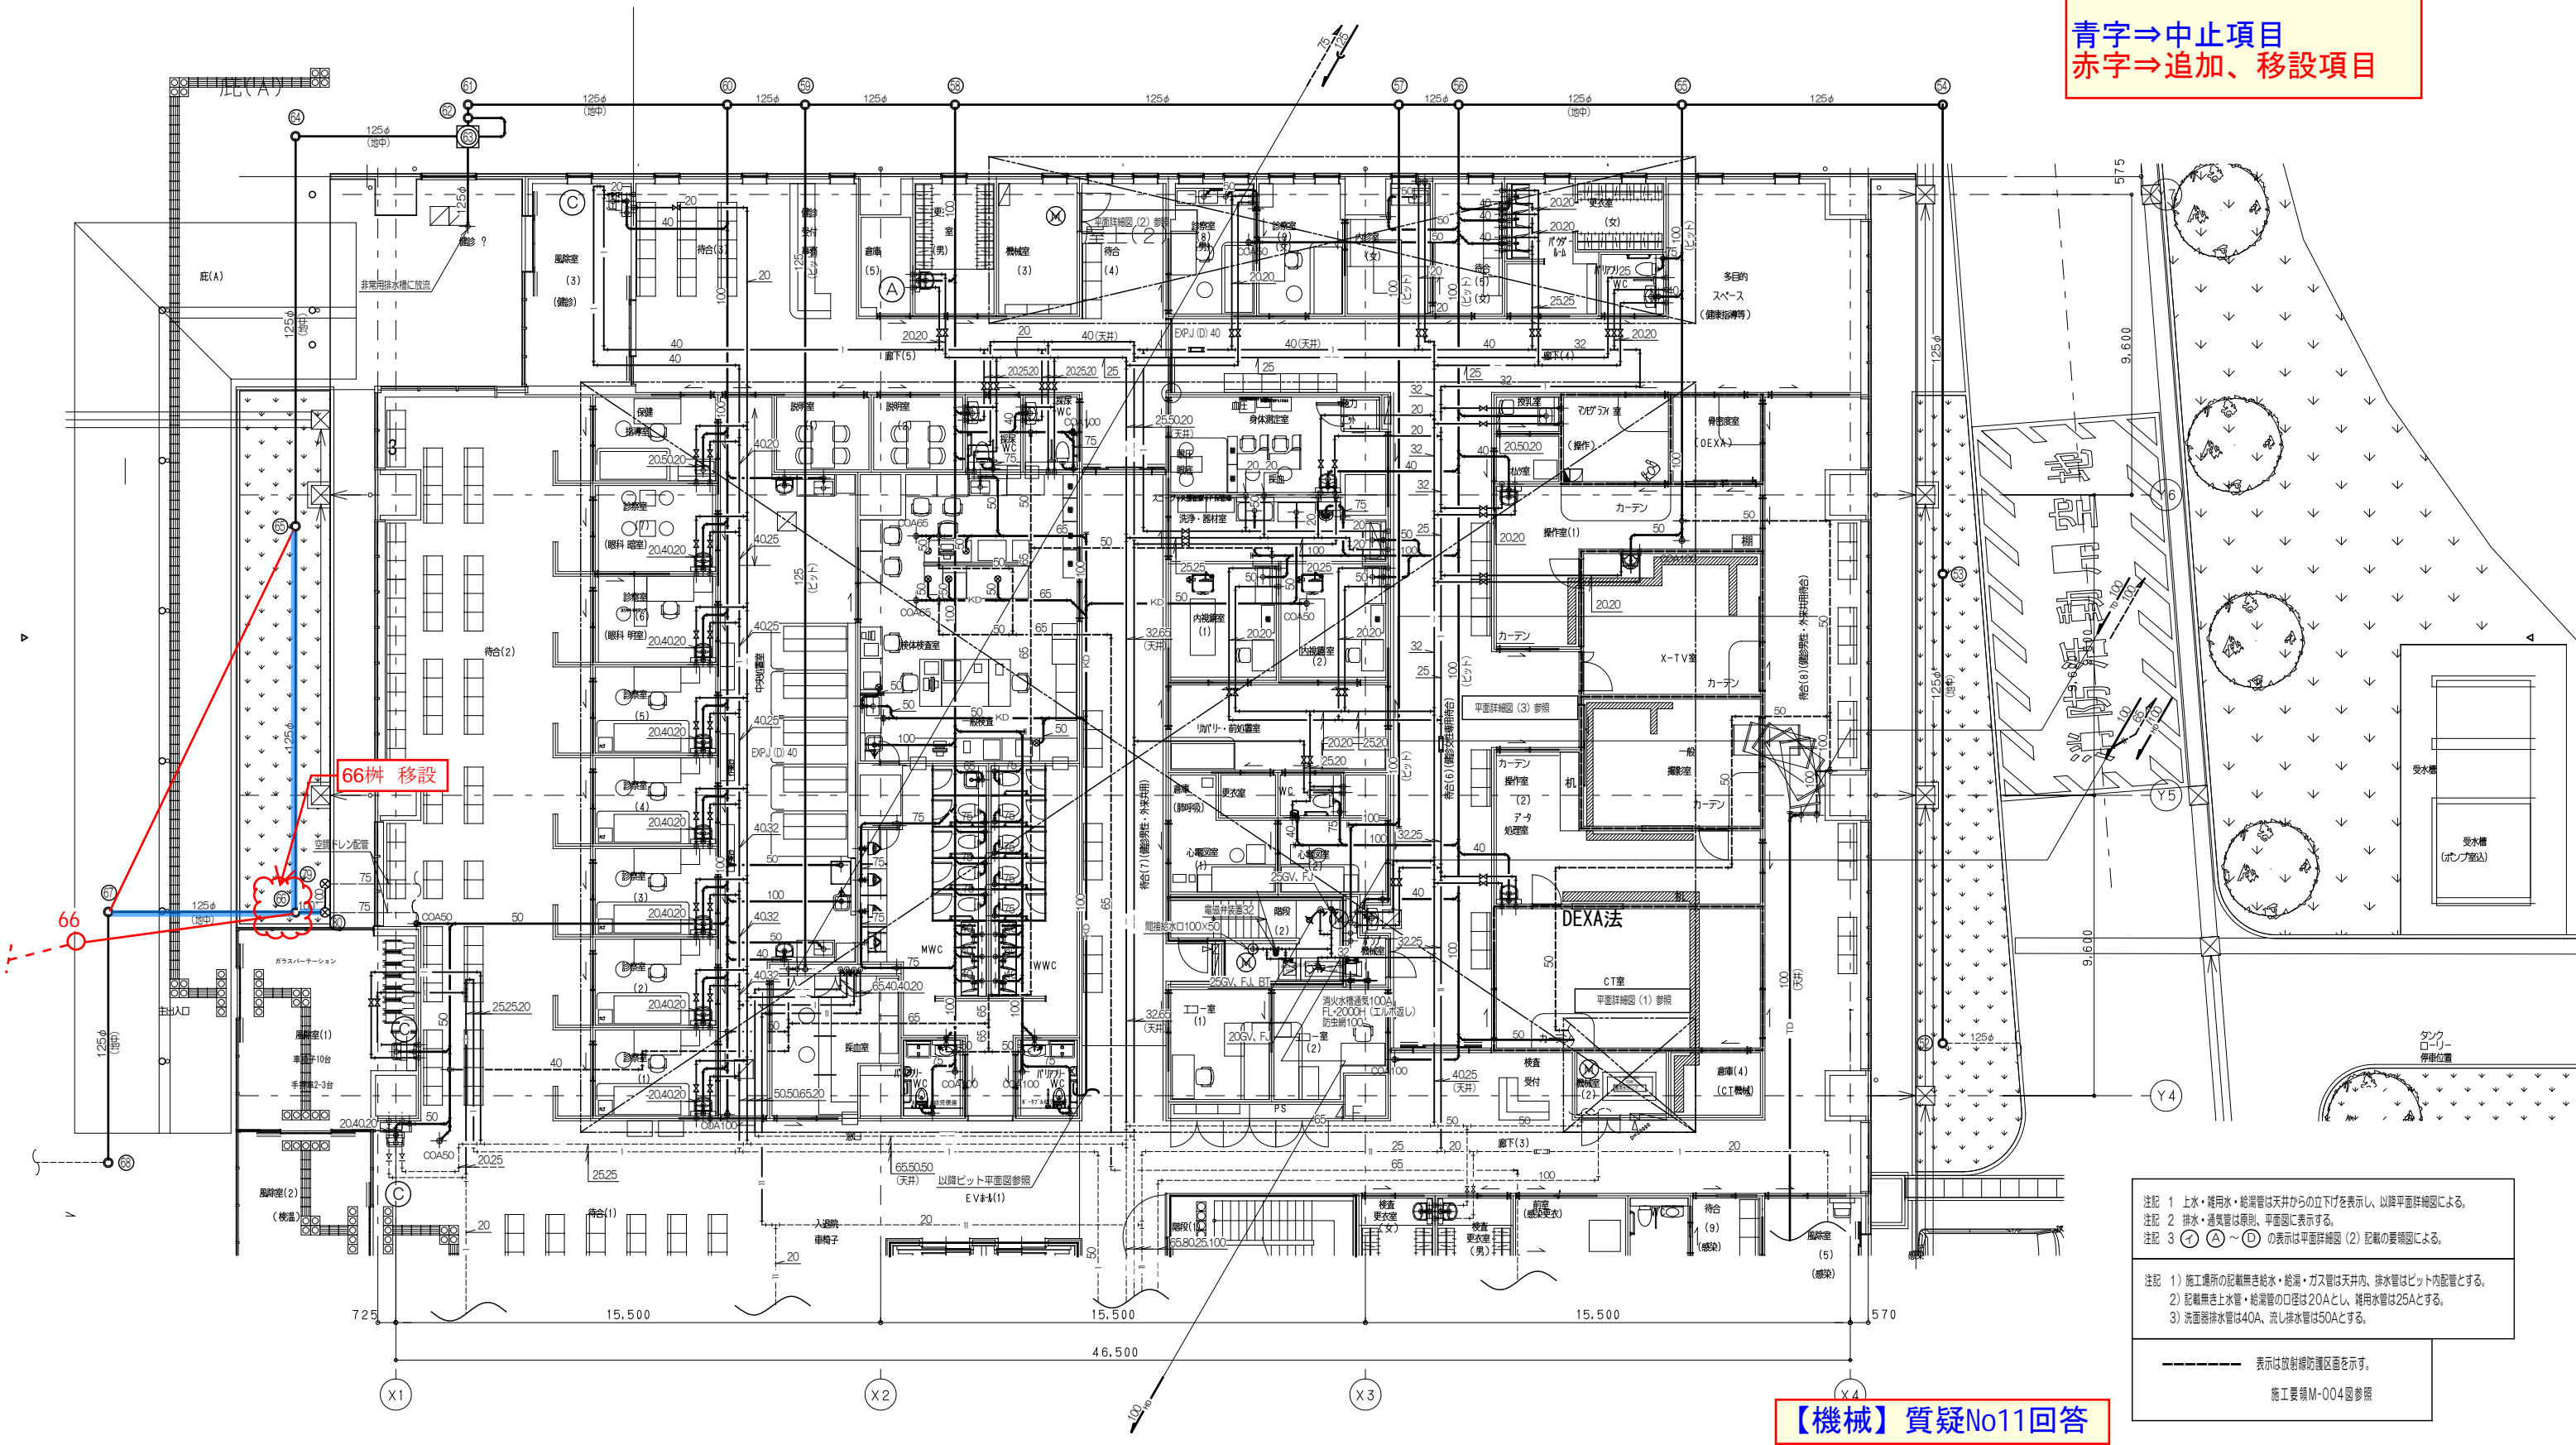


注記 1 上水・雑用水・給湯管は天井からの立下げを表示し、以降平面詳細図による。
 注記 2 排水・湯気管は原則、平面図に表示する。


注記 1) 施工場所の記載無き給水・給湯・ガス管は天井内、排水管はビット配管とする。
 2) 記載無き上水管・給湯管の口径は20Aとし、雑用水管は25Aとする。
 3) 洗面器排水管は40A、流し排水管は50Aとする。

----- 表示は放射線防護区画を示す。
 施工要領M-004図参照

【機械】 質疑No11回答

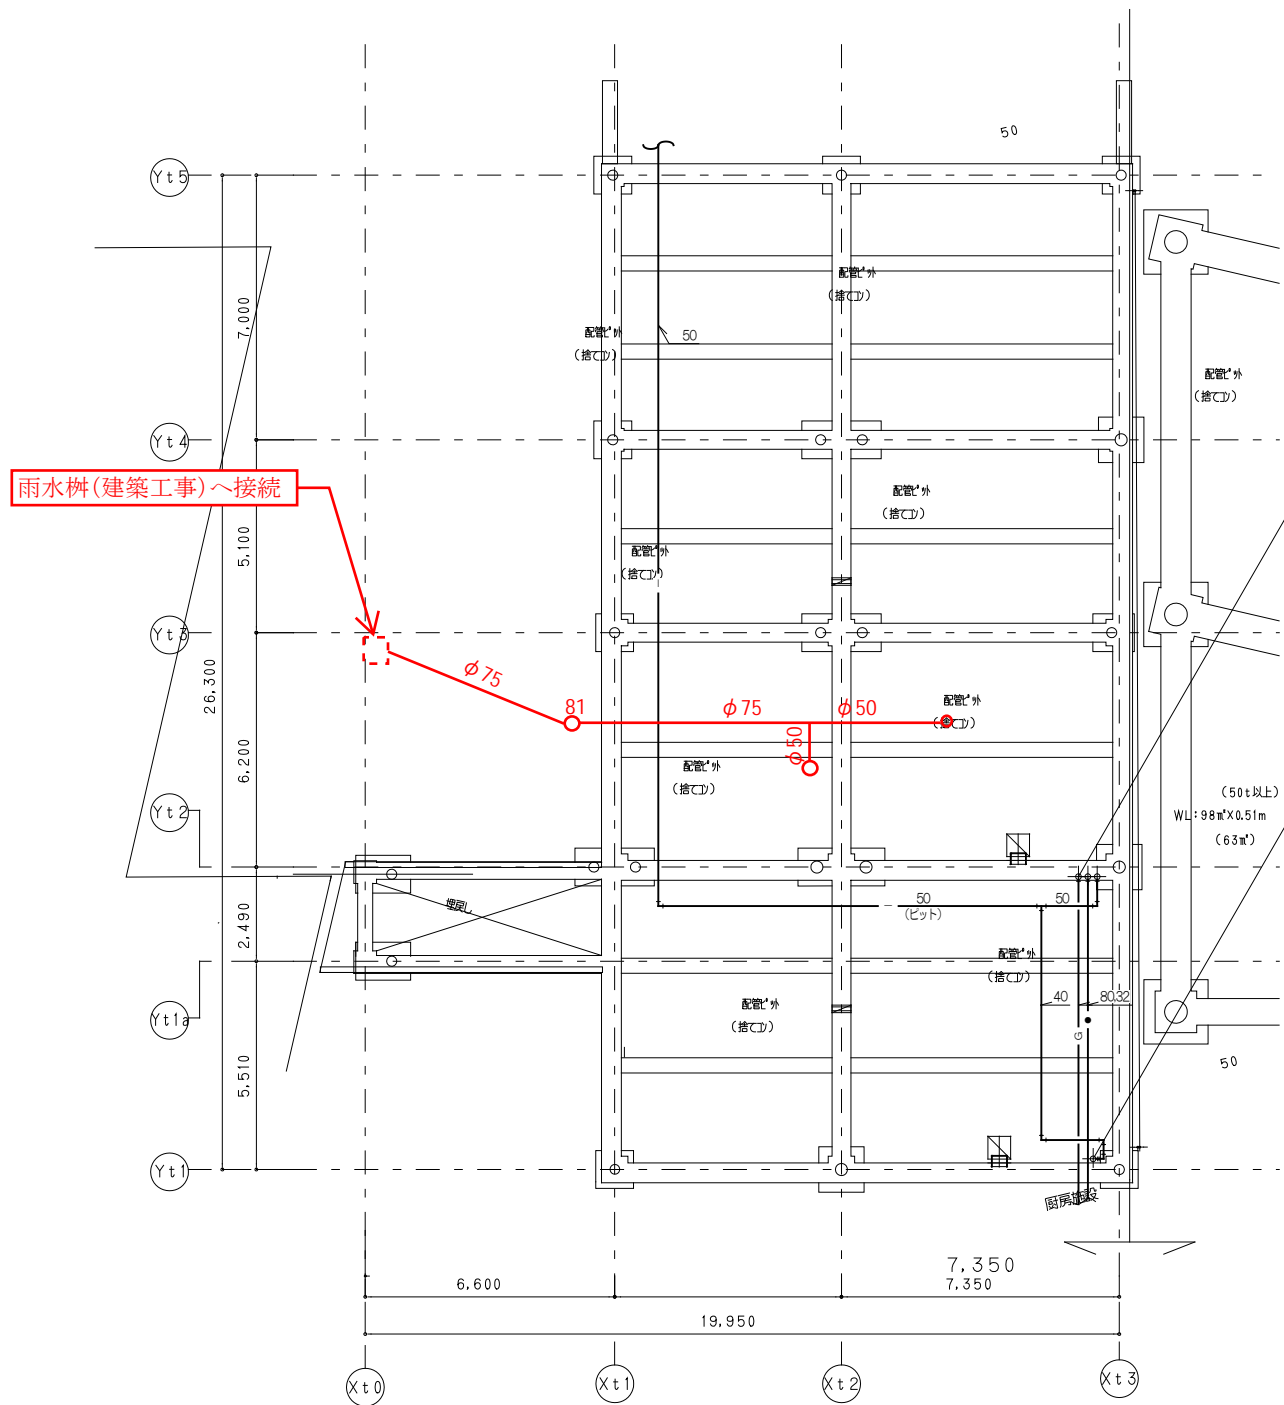

ビット平面図 S:1/50

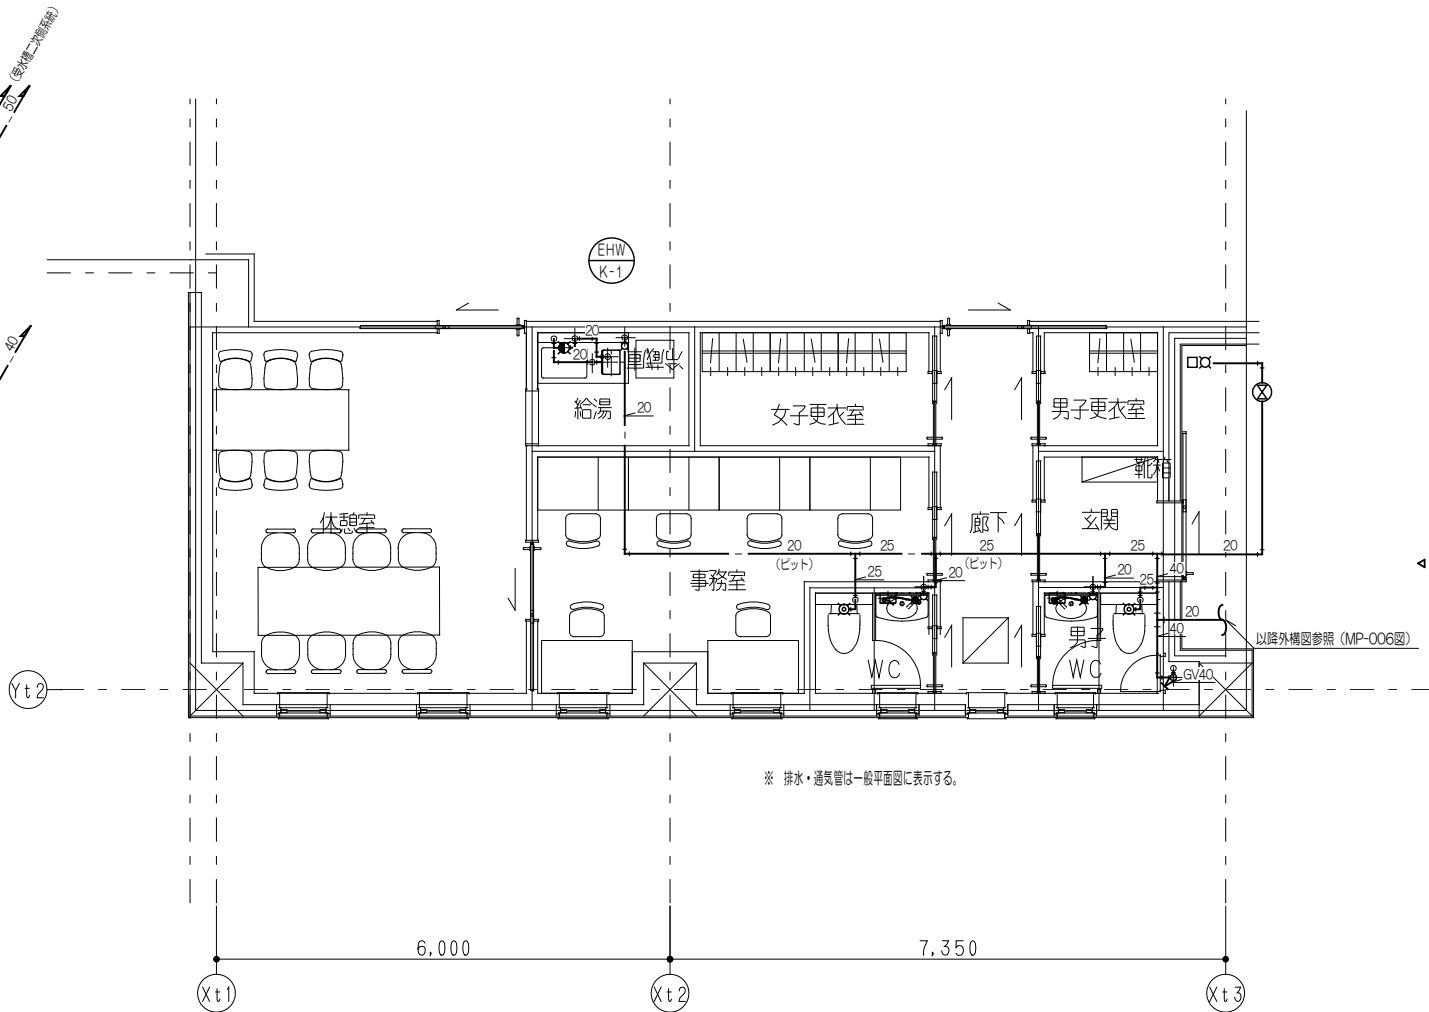

1階トイレ廻り詳細図 S:1/50

凡例
 青字⇒中止項目
 赤字⇒追加、移設項目

【機械】 質疑No11回答